



LOKALAREA (LOA)

  LOA vakant lokal = 480 m<sup>2</sup>

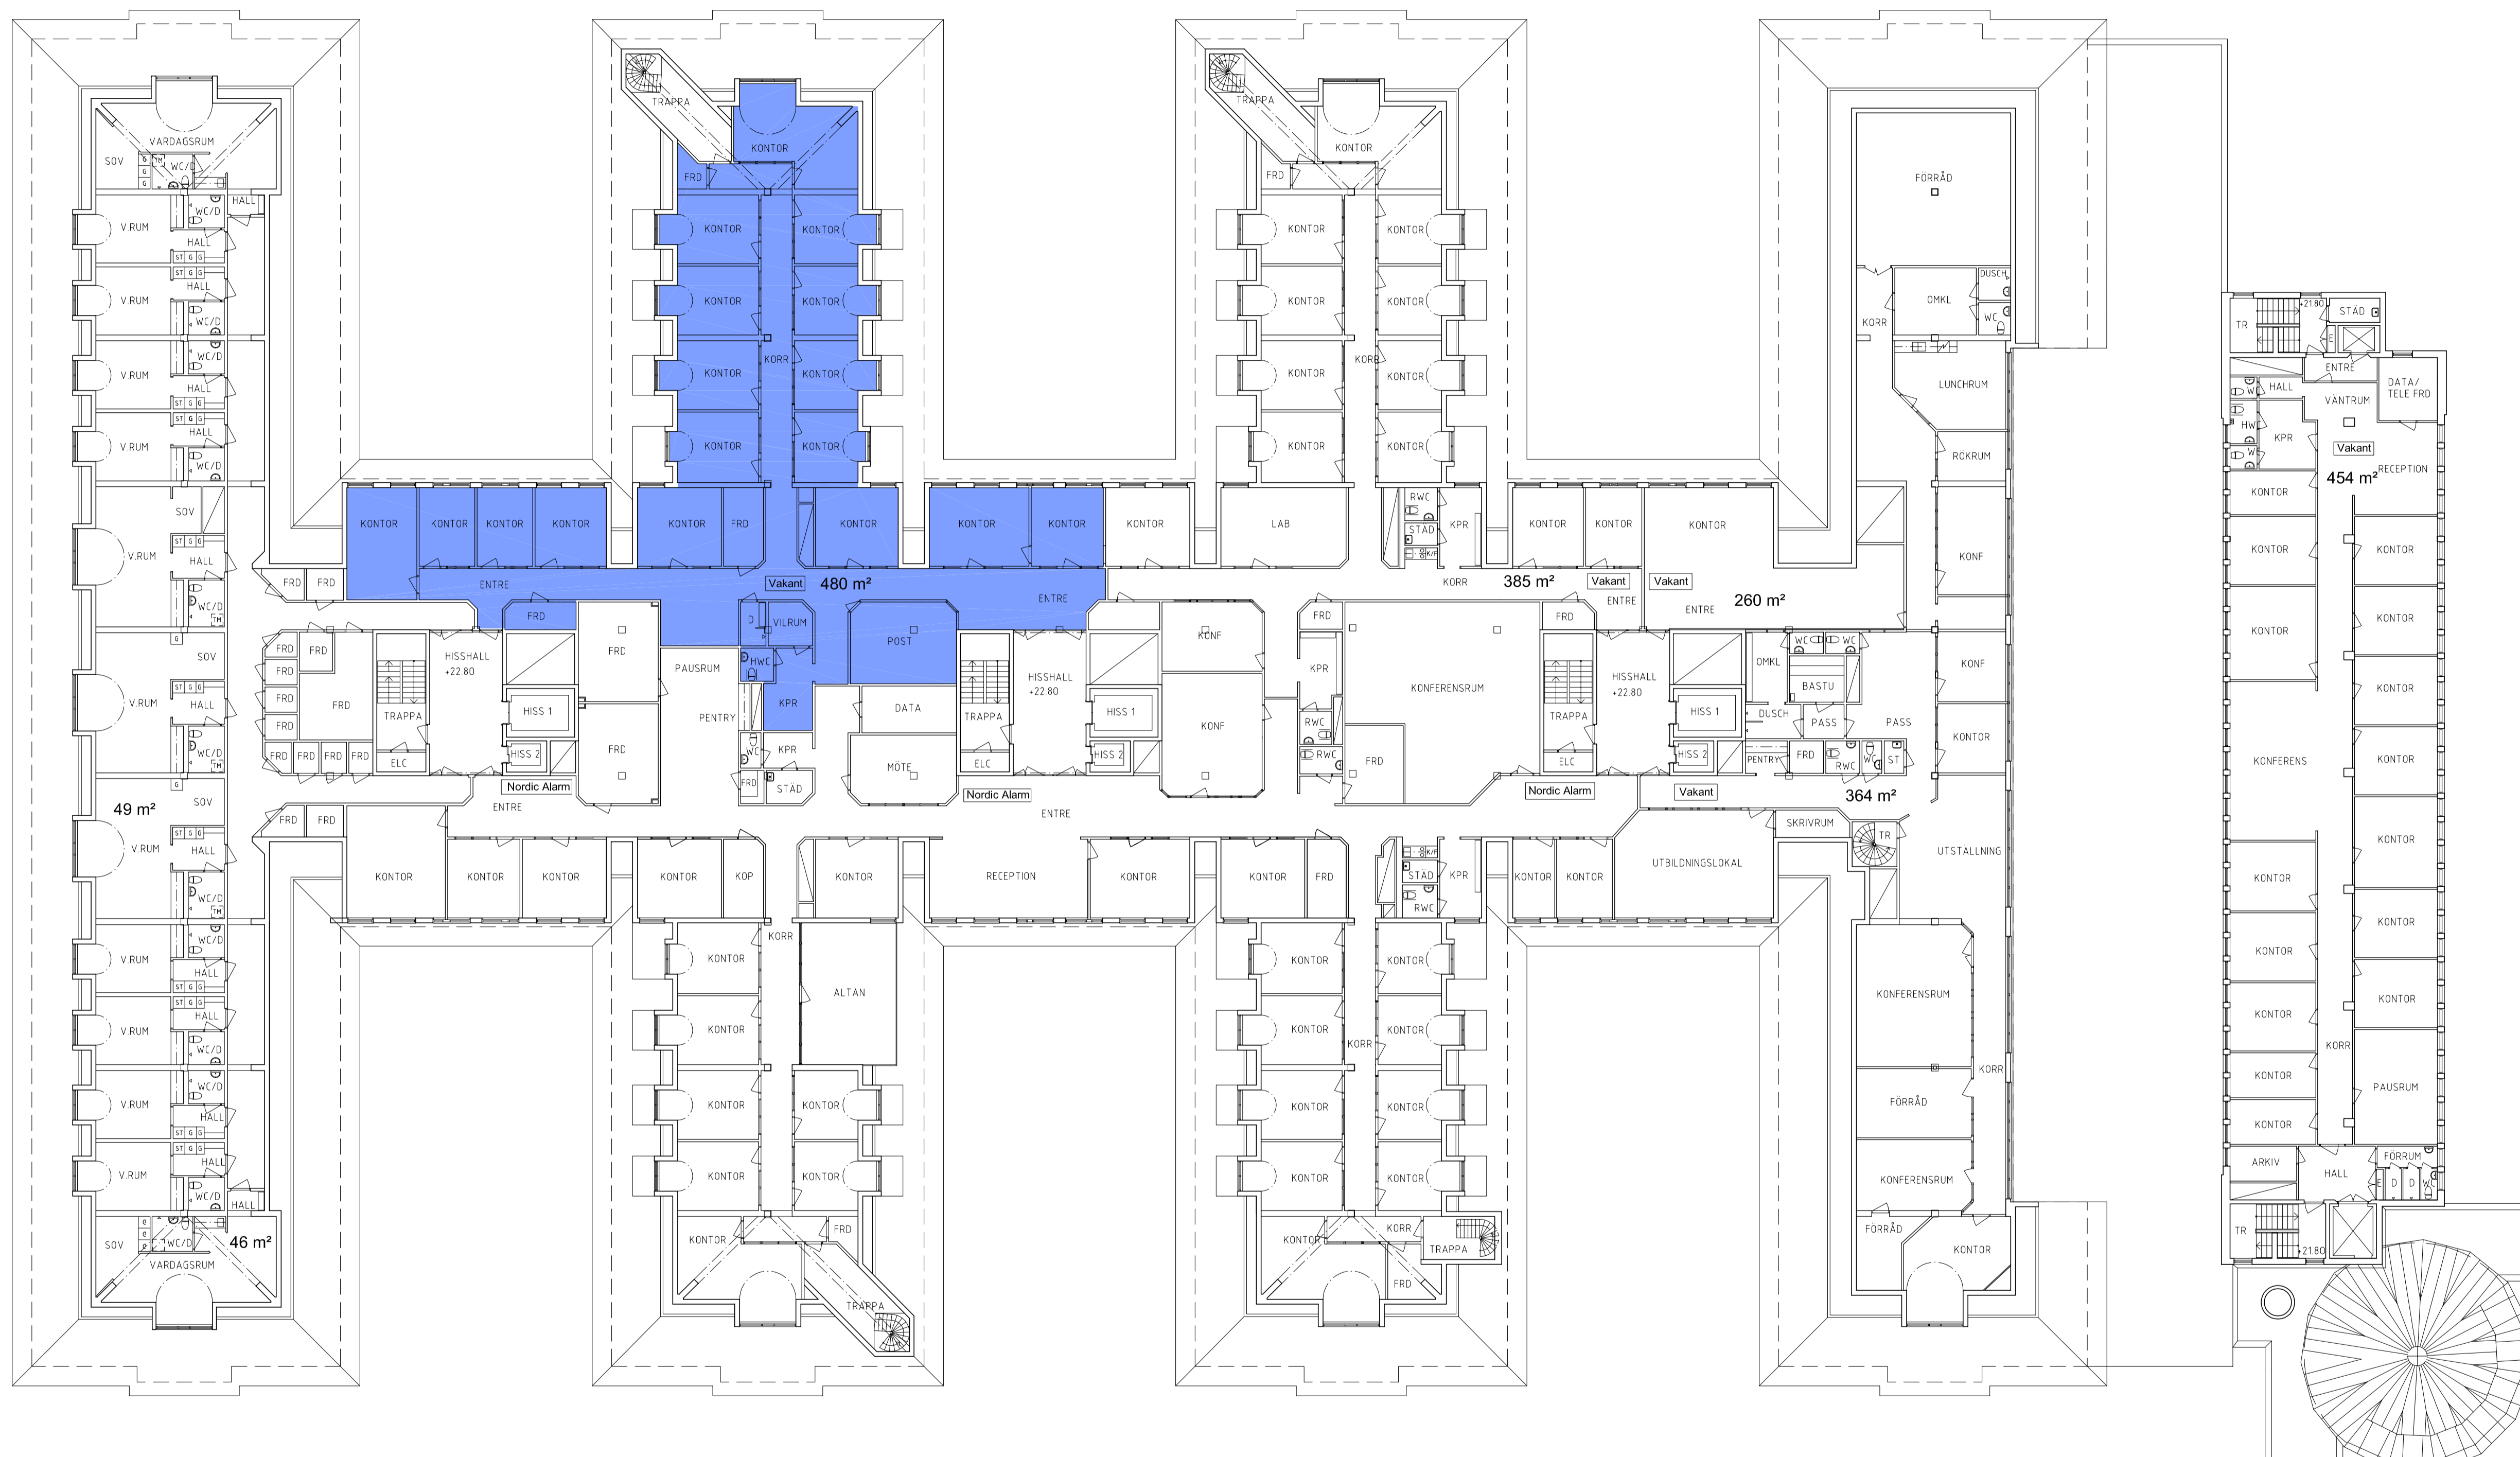

D	NY VAKANT LOKAL 364 m <sup>2</sup>	GK	2005-10-19
C	UPPDATERING	GK	2005-09-06
B	TILLK VAKANT AREA ENGLV 13	GK	2005-02-24
A	ÄNDRAD VAKANT AREA ENGLV 13	GK	2005-02-21
BET	ANT	ÄNDRINGEN AVSER	SIGN DATUM

RELATIONSHANDLING

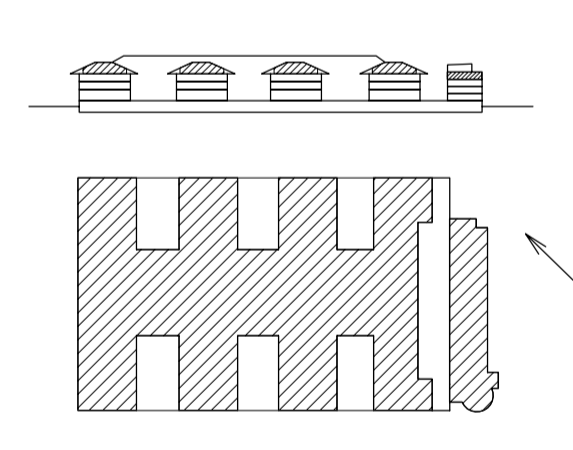

SVETSAREN 2  
SOLNA



A	FRS Arkitektkontor AB	Tel: 08-24 52 00
K		
V		
E		
M		

UPPDRAG NR	2843	RITAD AV	GK	HANDLÄGGARE	GK
DATUM	2004-03-15	ANSVARIG			

PLAN 5, VÅNING 3 TR  
REDOVISNING VAKANT LOKAL 480 m<sup>2</sup>

SKALA	A1-1200	NUMMER	A30:71:500-L1	BET	D
-------	---------	--------	---------------	-----	---

